


四川鼎汉基业投资有限公司竣工图

规划面积：3077.81平方米

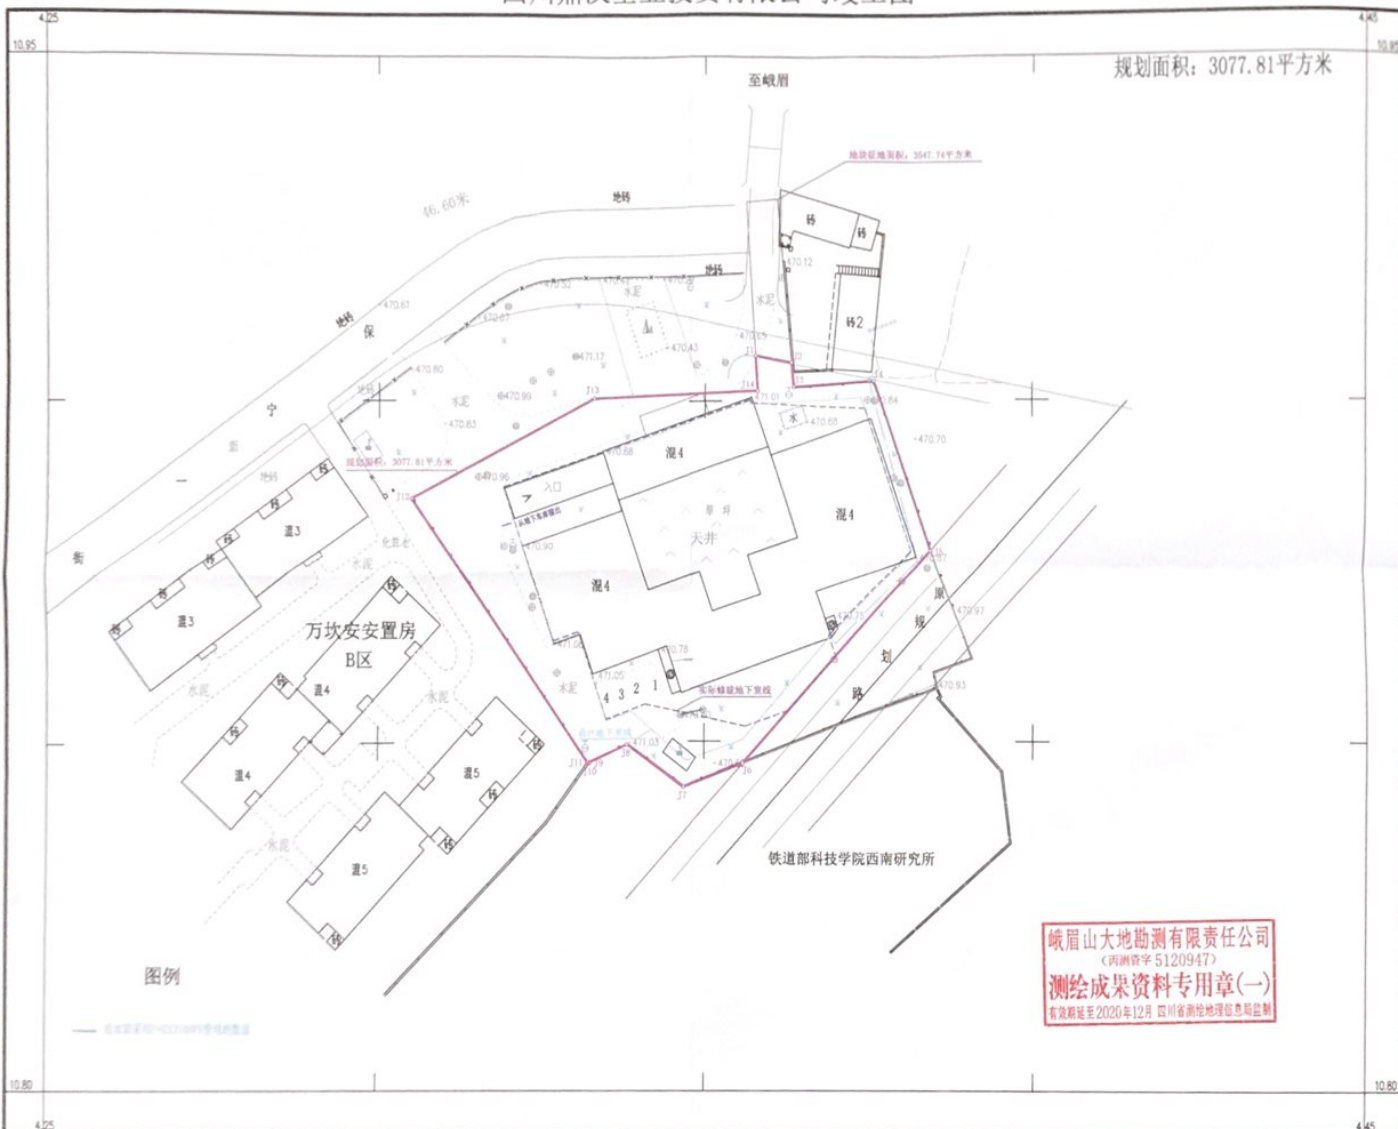

峨眉山大地勘测有限责任公司

峨眉山大地勘测有限责任公司
 (西测管字 5120947)
测绘成果资料专用章(一)
 有效期至2020年12月 四川省测绘地理信息局监制

2019年12月数字化制图
 峨眉城建系统,
 2007年版图式



测量员：杨忠林
 绘图员：许嵩
 检查员：谢庭国